


Ansøgning om dispensation til fortsættelse af madboderne på Refshaleøen


Lokalplan 209 Refshaleøen med tillæg 1

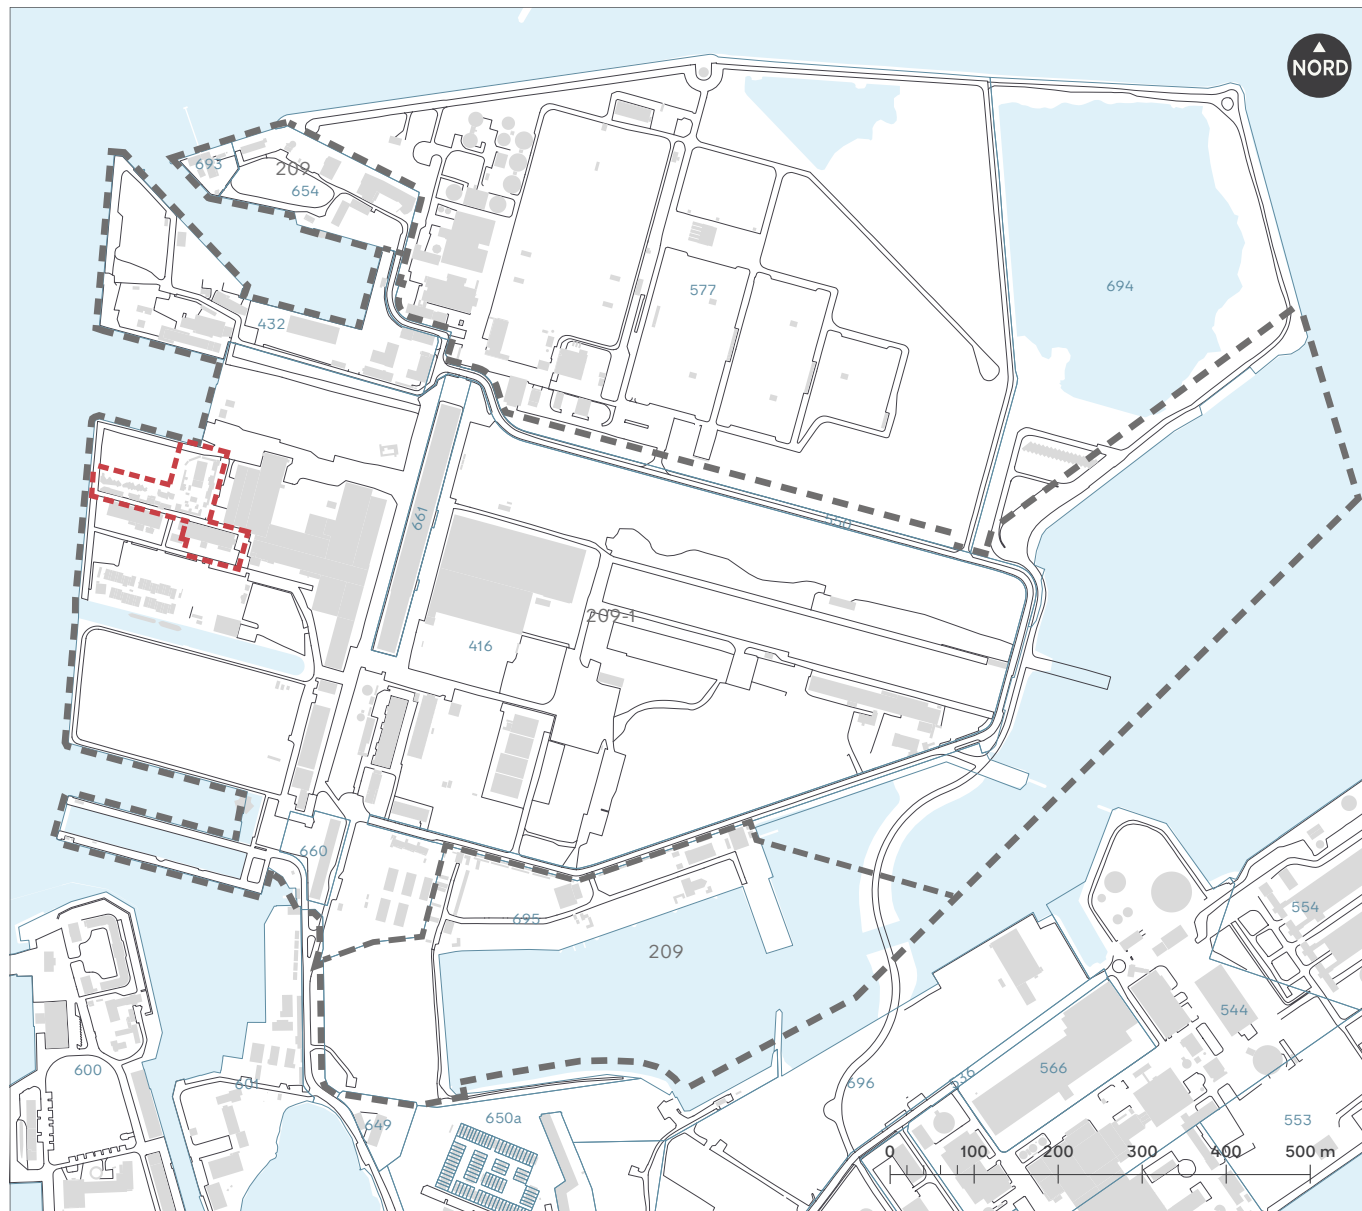

--- Lokalplan 209 Refshaleøen med tillæg 1

--- Aktuelt område

— Matrikelskel

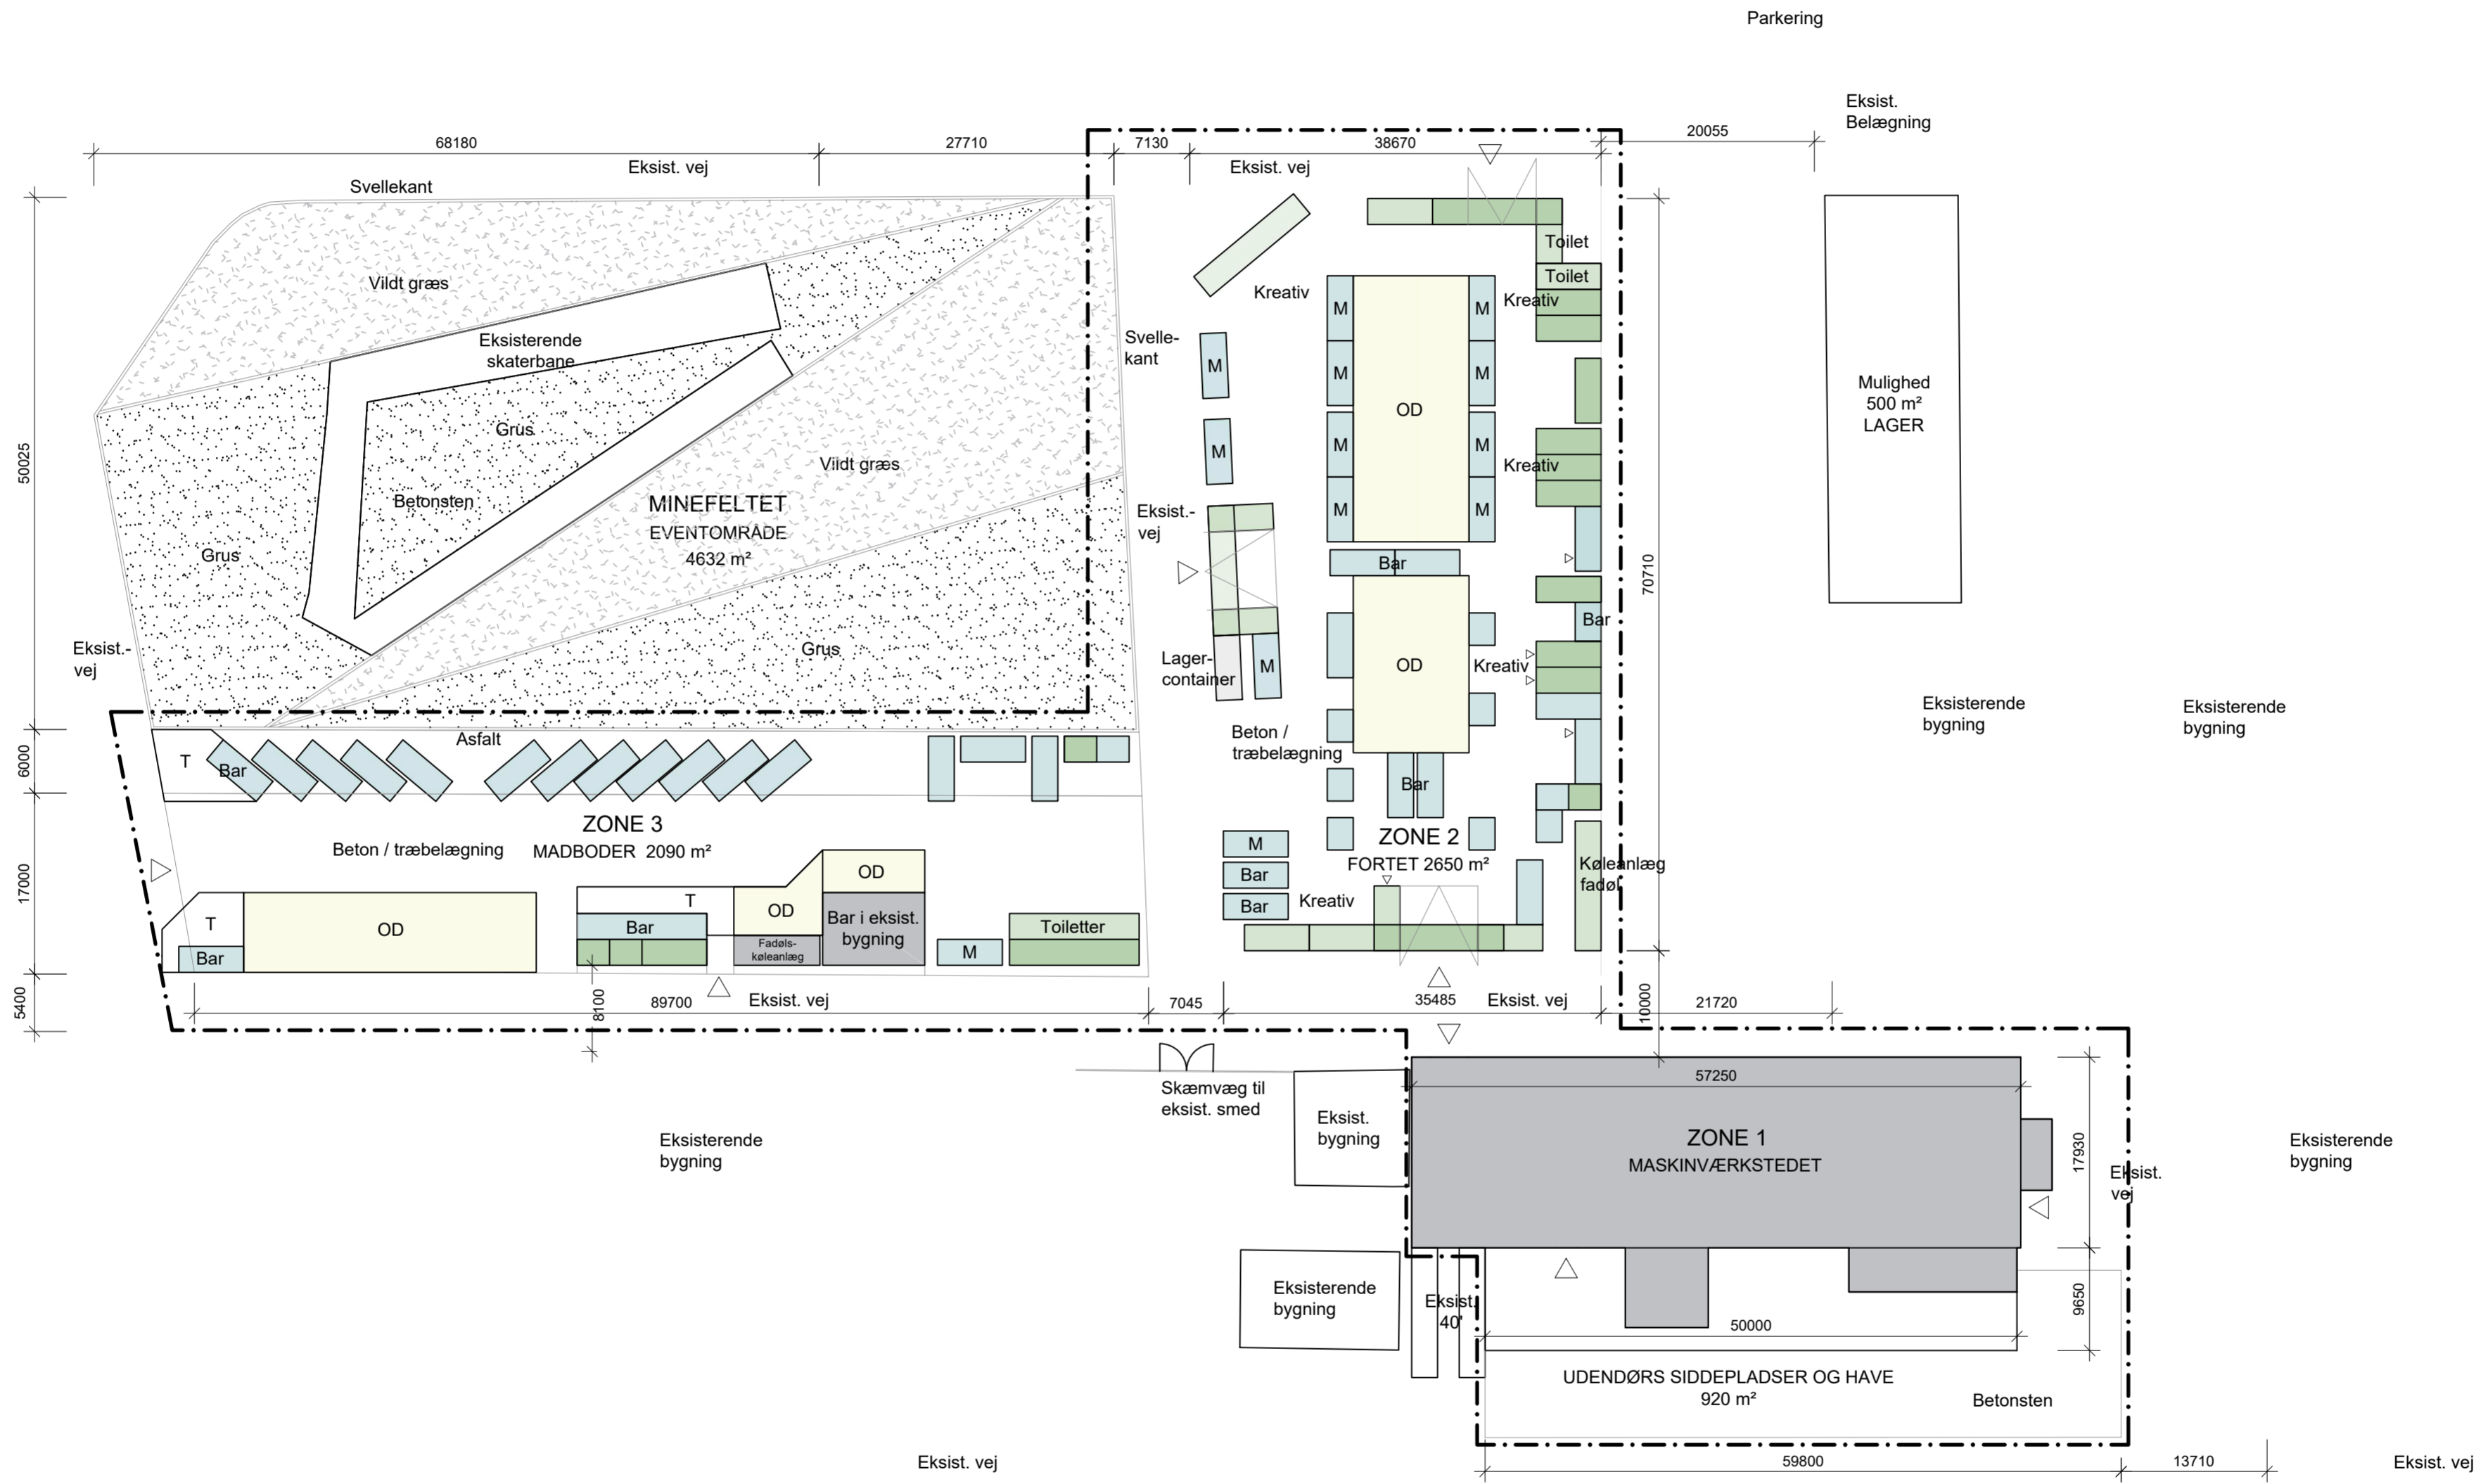

Signatur:

Eksisterende bygning

10 år leje:

Kreativbod, toiletter, bar og fadølskøleanlæg

Containere, dobbelthøjde

Lagercontainere og vinduesparti

3 år dispensation:

Madbod og bar

Område afgrænsning

Overdækket område:

OD Parasoller / halvtag

Mobil lagercontainer

M Mobil enhed

T Terrasse

Note:

Belægning i zone 2 og 3 veksler mellem beton- og træbelægning på afretning direkte på eksisterende terræn, terræn undersøges for bæredygtighed. Fremtidige vejareal ved zone 3 er asfalt på afretning lagt direkte på terræn, alternativt sort betonbelægning, terræn undersøges for bæredygtighed. Belægning i Minefeltet er skiftevis stampet grus, som grå stenmel og vildt enggræs, selvgrøede natur som det ses andre steder på øen.

Revision	Dato	Beskrivelse	Tegnet	Kontrolleret	Godkendt
----------	------	-------------	--------	--------------	----------

REFSHALEØEN, CPH Street Food, Refshalevej 167A

JULIAN GROUP

REFFEN

SITUATIONSPLAN AF HELE OMRÅDET

Udarbejdet af HS
 Godkendt af LBJ
 Kontrolleret af KBO
 Mål 1:500
 Dato 2023-09-04
 Modelfil

SOM UDFØRT

Sags nr.: 230317

Stade: